




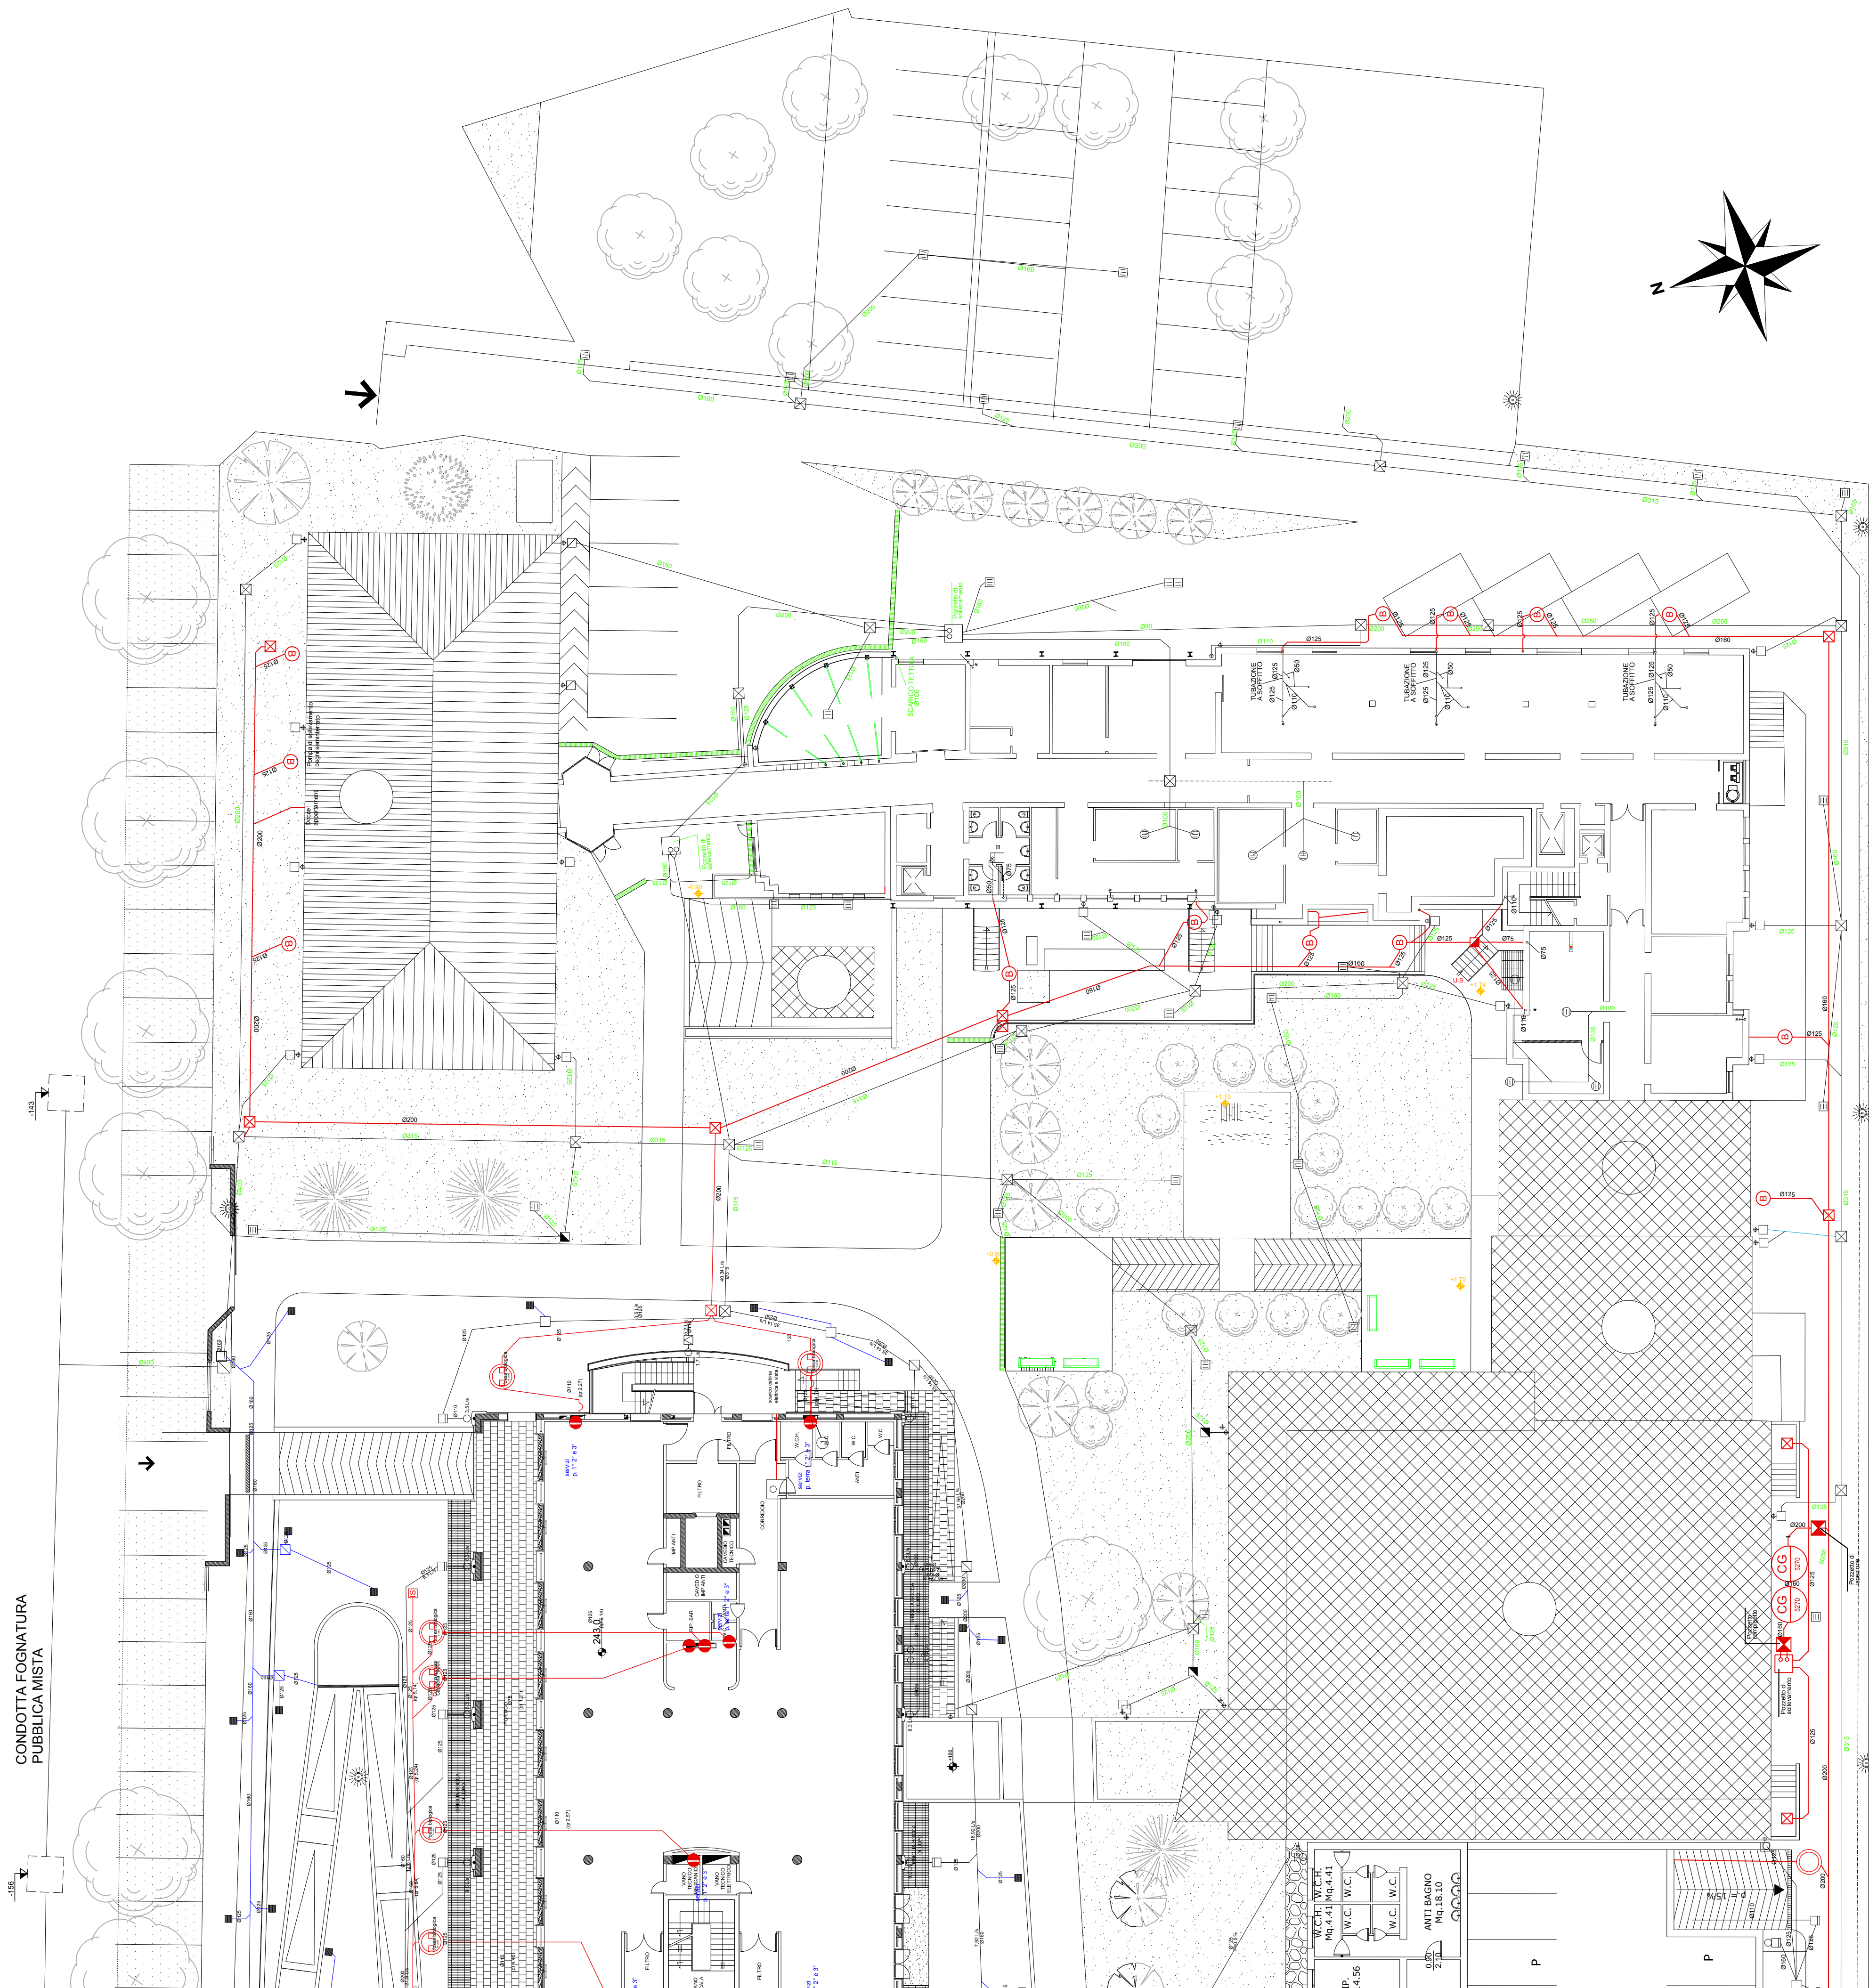


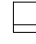
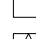



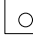



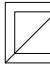



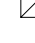











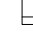

 

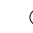
 


CIVITAS VITAE NAZARETH
Ristrutturazione C.S.A. "Villa Rosario"
Via Nazareth n. 38 - PADOVA (PD)

TAVOLA E1-E	ESECUTIVI ARCHITETTONICI	Fondazione Opera Immacolata Concezione 35142 Padova, via Toblino 53 Tel. 049/6663000 www.oiconlus.it
	RETI FOGNATURE ESISTENTI 1:100	
29/04/2020	Arch. Mario Squizzato	
04/11/2020	35127 Padova, via Piemonte 19/Bis Tel./ Fax 049/870321 mario@architettopadova.it www.architettopadova.it	
	Progettista in collaborazione con: ing. Alessandro Fighin	
00_OC_INF_RGS4RD_ESCUTIVO_ARCH		

- 1) L'IMPRESA DEVE VERIFICARE LA COERENZA TRA PROGETTO ARCHITETTONICO E PROGETTO STRUTTURALE SEGNALANDO PREVENTIVAMENTE LE DIFFORMITA'
- 2) VERIFICARE LE QUOTE DI IMPOSTA SOLAI E SISTEMAZIONI ESTERNE DI PROGETTO CON QUELLE ESISTENTI DELL'EDIFICIO ROSARIO
- 3) VERIFICARE PREVENTIVAMENTE LE QUOTE DELLE RETI DI SMALTIMENTO ACQUE PER UN CORRETTO DEFLUSSO



- ## LEGENDA SIMBOLI (1)
- | | | |
|---|--|-------------------------------|
|  | POZZETTO DIM. 50x50 CON ISPEZIONE EFFETTUATA CON TI E TAPPO DI ISPEZIONE AD AVVITARE | |
|  | FOSSA BIOLOGICA BACINO CHIARIFICATORE ACQUE NERE | |
|  | CONDENSAGRASSI | |
|  | POZZETTO CON POMPE DI SOLLEVAMENTO ACQUE NERE | |
|  | COLONNA DI SCARICO W.C. + BAGNI | |
| <hr style="border: 1px solid black;"/> | | |
| | CONDOTTA ACQUE NERE | |
| <hr style="border: 1px solid black;"/> | | |
|  | POZZETTO PLUVIALE DIM. 40x40 | |
|  | POZZETTO SIFONATO DIM 50x50 | |
|  | POZZETTO SIFONATO DIM 40x40 | |
|  | POZZETTO SIFONATO DIM 60x60 | |
|  | POZZETTO DI RACCORDO DIM 80x80 | |
| <hr style="border: 1px solid black;"/> | | |
|  | POZZETTO CON POMPE DI SOLLEVAMENTO ACQUE BIANCHE | |
|  | | |
|  | DISOLEATORE PARCHEGGIO ITERATO | |
|  | PLUVIALE | |
| <hr style="border: 1px solid black;"/> | | |
| | CONDOTTA ACQUE BIANCHE | |
| <hr style="border: 1px solid black;"/> | | |
|  | POZZETTO DIM. 80x80 | |
| <hr style="border: 1px solid black;"/> | | |
| | CONDOTTA DI ALLACCIAMENTO ALLA FOGNATURA MISTA | |
|  |  | CONDOTTA ACQUE BIANCHE |
|  | | CONDOTTA ACQUE NERE ESISTENTE |
|  |  | POZZETTO 50X50 DI ISPEZIONE |
|  | | POZZETTO 40X40 CON CADITOIA |
|  | | CADITOIA 10 cm |

- ## LEGENDA SIMBOLI (2)
-  **CONDENSAGRASSI**
 -  **FOSSA BIOLOGICA**
 -  **POZZETTO CON POMPE DI SOLLEVAMENTO ACQUE NERE**
 -  **CONDOTTA ACQUE NERE**
 -  **CONDOTTA ACQUE MISTE**
 -  **POZZETTO PLUVIALE DIM. 40x40**
 -  **POZZETTO SIFONATO DIM 50x50**
 -  **POZZETTO ISPEZIONE DIM 50x50**
 -  **PLUVIALE**
 -  **CONDOTTA ACQUE BIANCHE**
 -  **POZZETTO 40x40 CON CADITOIA**
 -  **CADITOIA**
 -  **CONDOTTA ACQUE BIANCHE ESISTENTE**
 -  **CONDOTTA ACQUE NERE ESISTENTE**

Titolo: VIA NAZARETH - AS BUILT RETI FOGNARIE

Committente: OPERA IMMACOLATA CONCEZIONE - ONLUS

Oggetto: **PLANIMETRIA GENERALE DELL'INSEDIAMENTO**

Data:	09/11/2018
-------	------------

Scala: 0:1:200

Tavola:

Aggiornamento: